




ZAŁĄCZNIK NR 1
DO UMOWY ADM.SO-022...../23

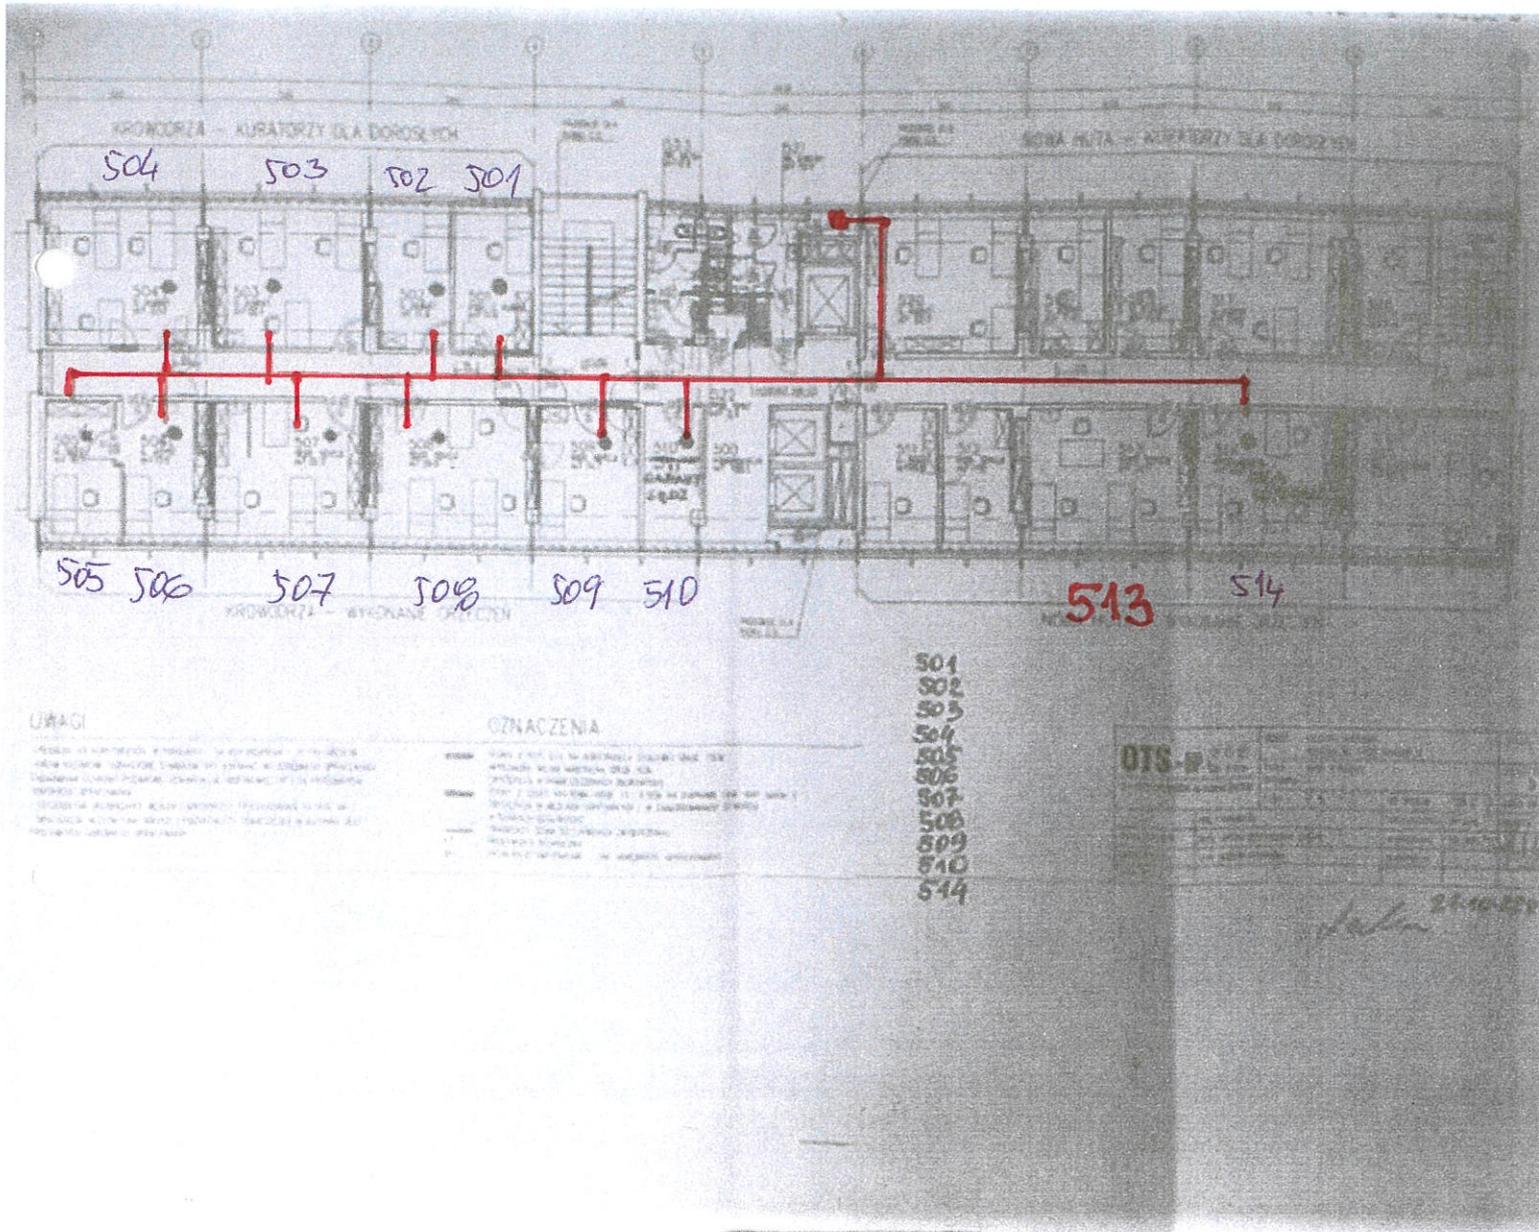

DOKUMENTACJA
POWYKONAWCZA

Schemat orurowania

System 1
ARV-4400/SR.LIMV
RC:40000W RH:40000W

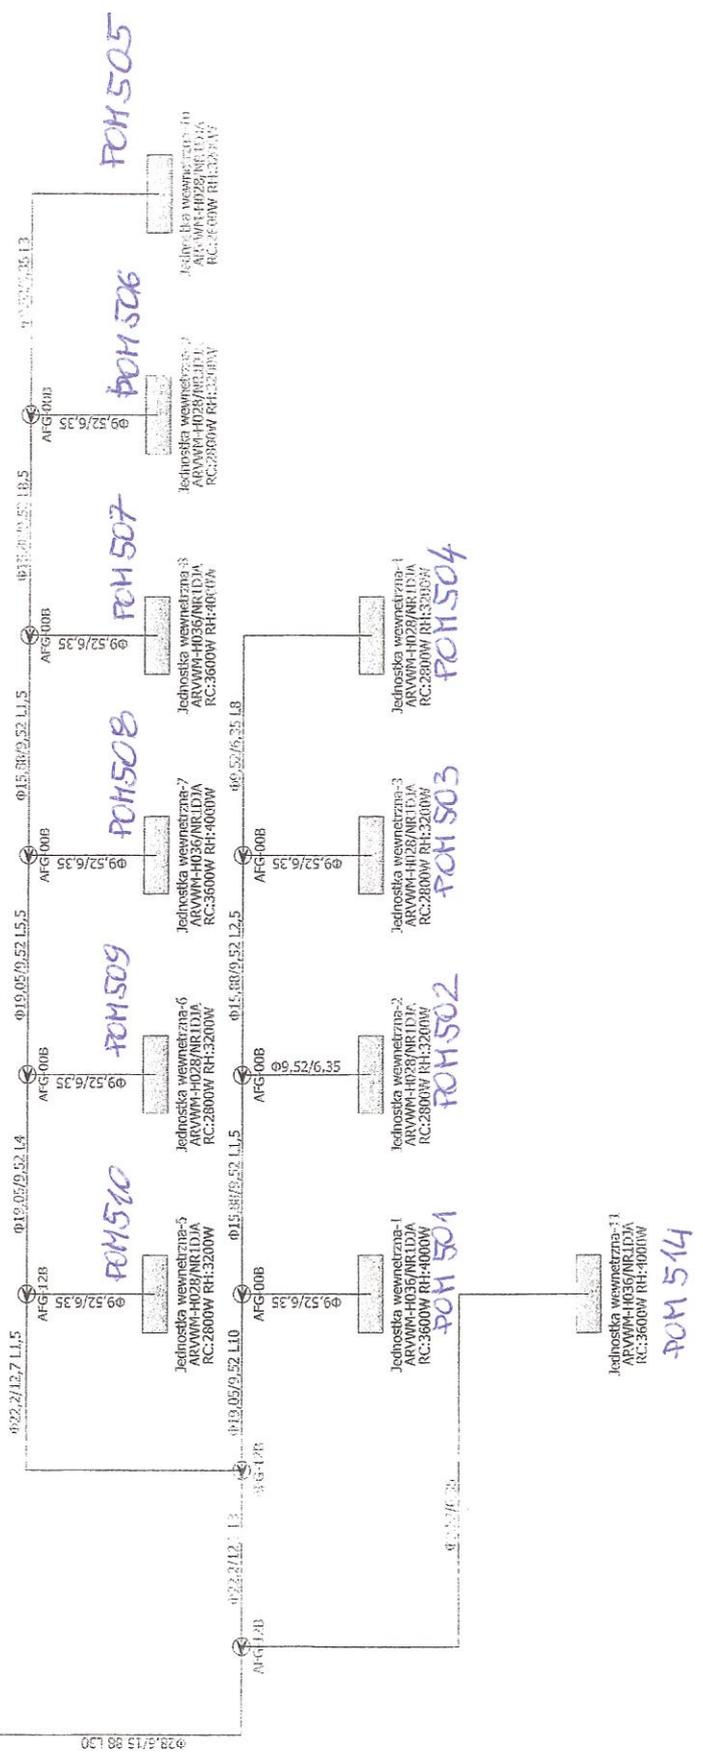

ZAKĄCZNIK NR1
DO UMOWY ADH.SO-022...../23

VPIĘTRO
UL. PRZY RONDRZIEG

DOKUMENTACJA
POWYKONAWCZA